



1-F-0048

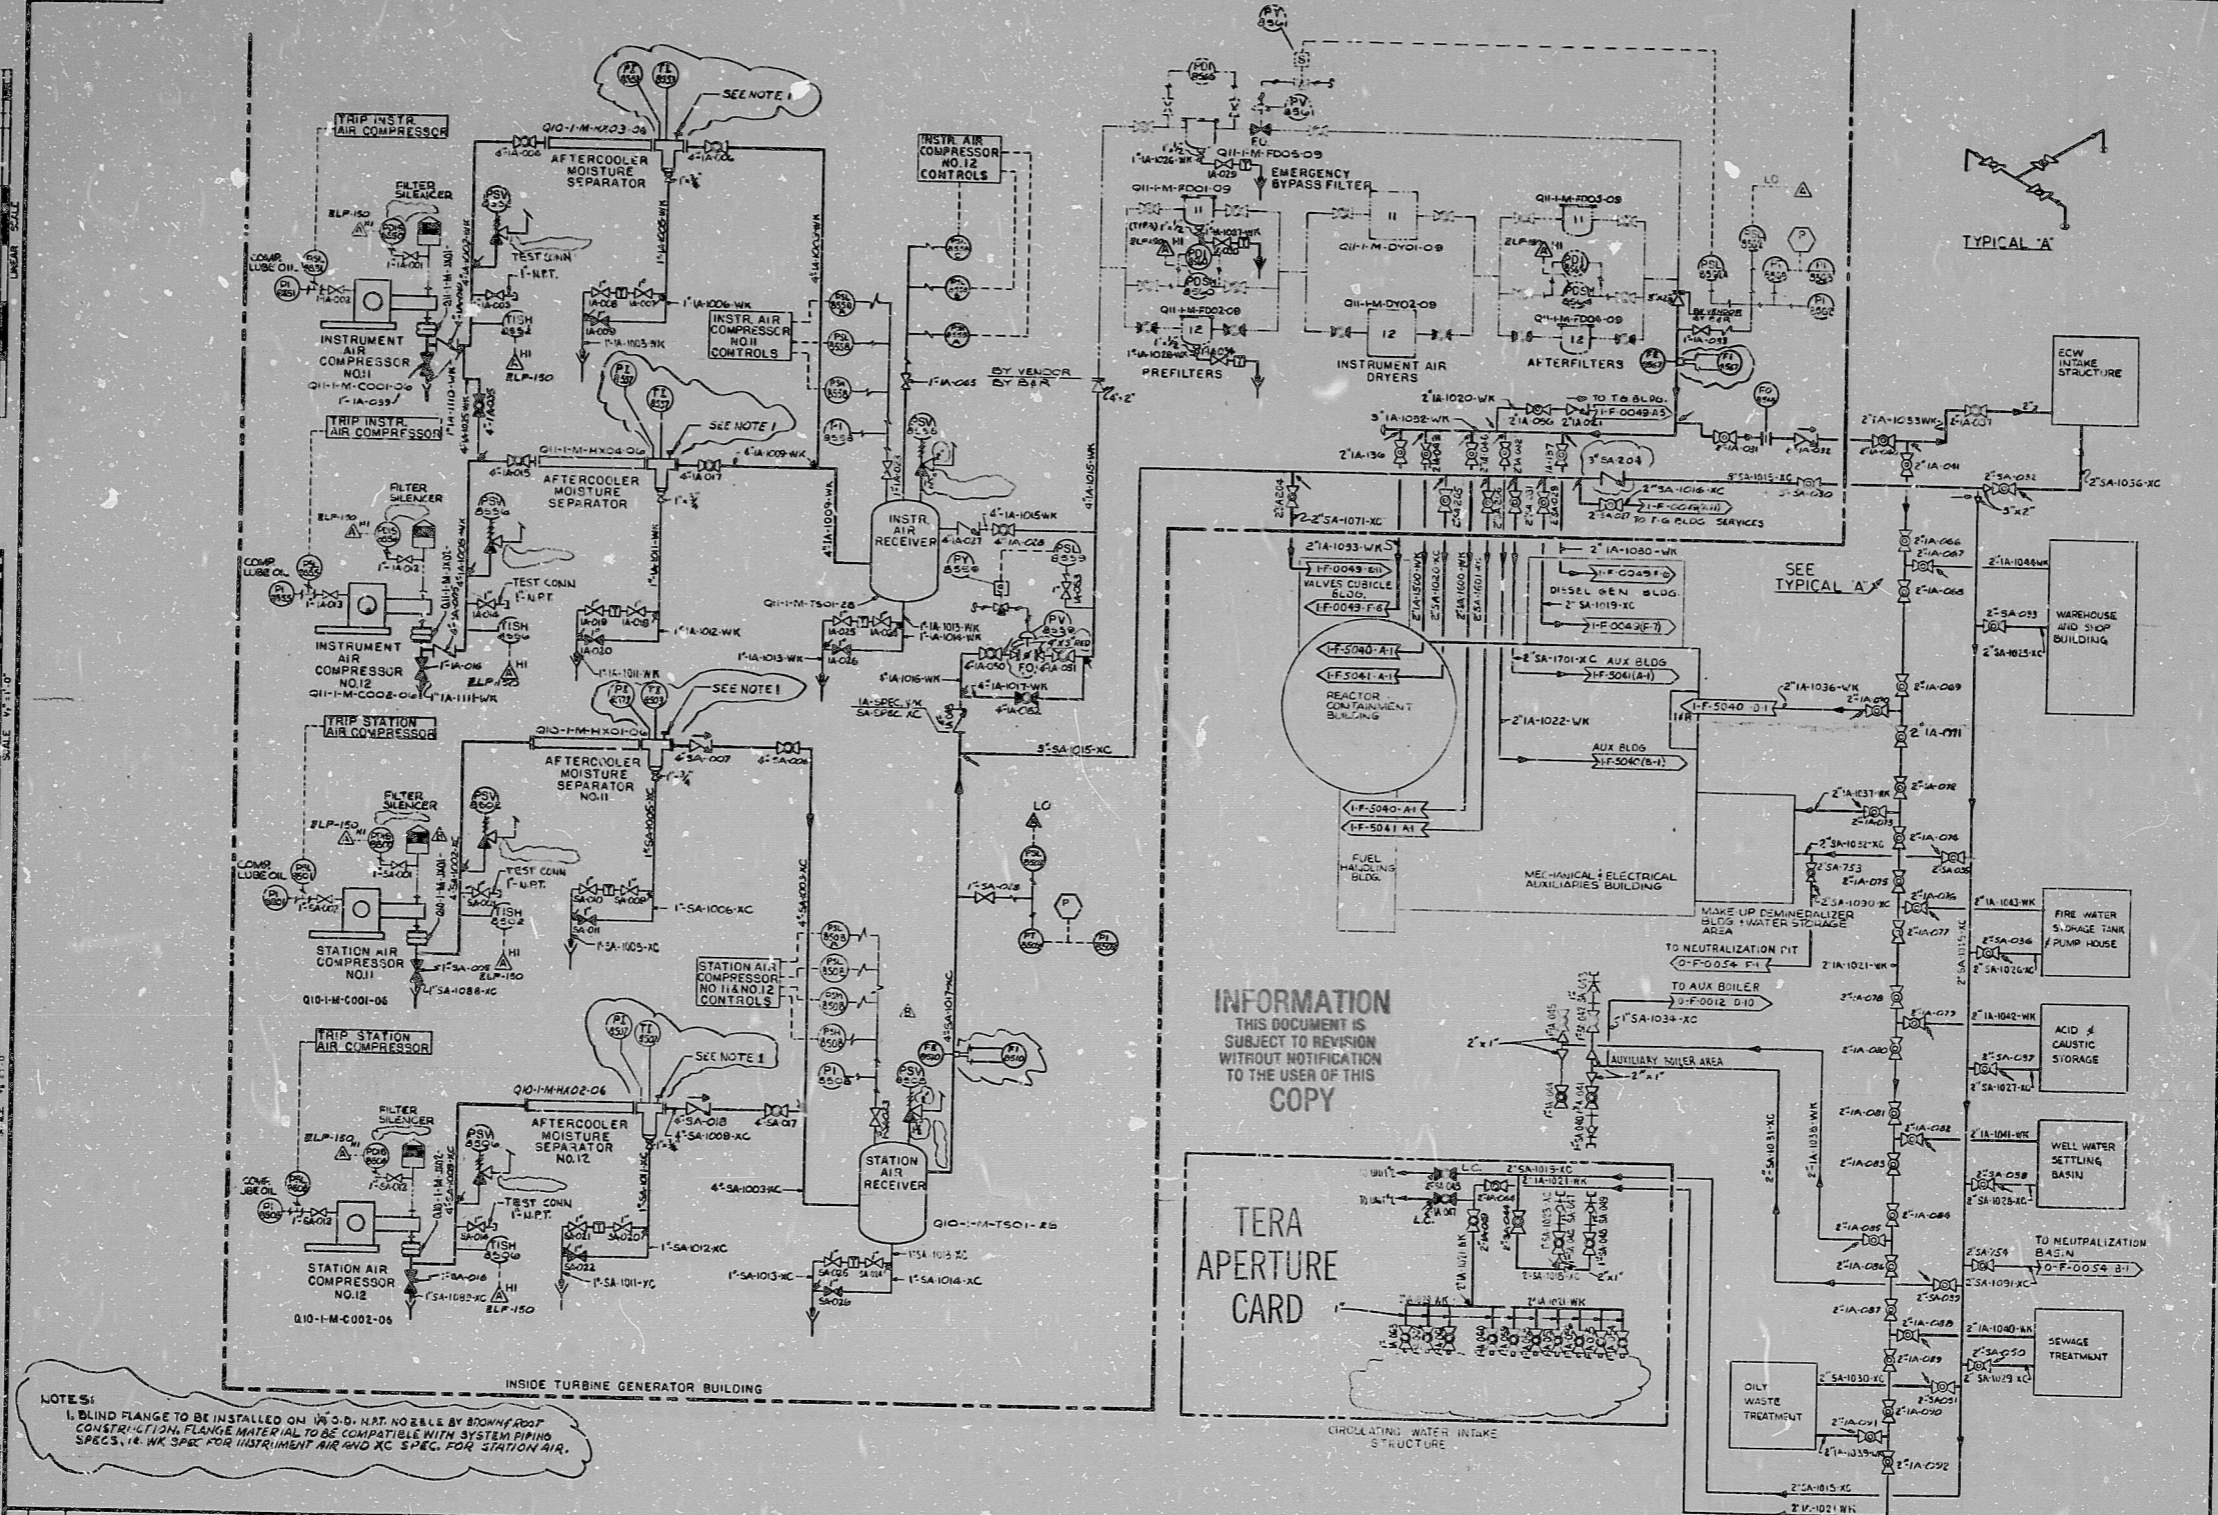

INFORMATION  
THIS DOCUMENT IS  
SUBJECT TO REVISION  
WITHOUT NOTIFICATION  
TO THE USER OF THIS  
COPY

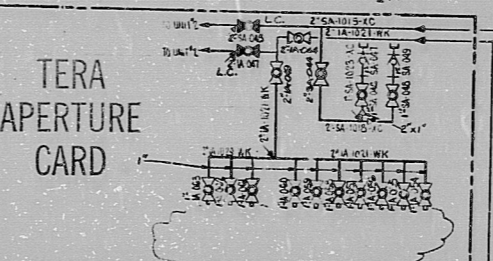


NO.	DATE	DESCRIPTION	BY	CHKD.	APP'D.	REV.	DATE	DESCRIPTION	BY	CHKD.	APP'D.	REV.	DATE	DESCRIPTION
C	2/20/77	ISSUED FOR REVIEW	...	...	...	...	...	...	...	...	...	...	...	...

**Brown & Root, Inc.**  
Engineers, Constructors  
HOUSTON, TEXAS

**SOUTH TEXAS PROJECT**  
PIPING DIAGRAM  
STATION AND INSTRUMENT AIR  
COMPRESSORS & DISTRIBUTION

1-F-0048-C

PRELIMINARY  REVIEW  USE  CONSTRUCTION

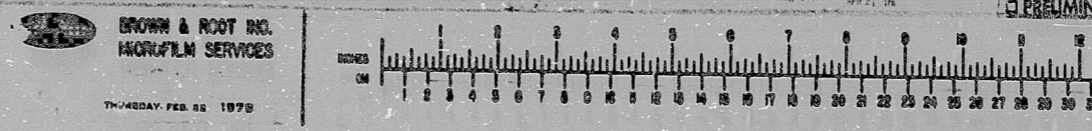


RIDS

8012070(6)

