


GENERAL ELECTRIC 791E411AC
POWER RANGE NEUTRON MON SYS
APRM CHANNEL D
LPRM SECTION

RELAY TABULATION FOR PS-22


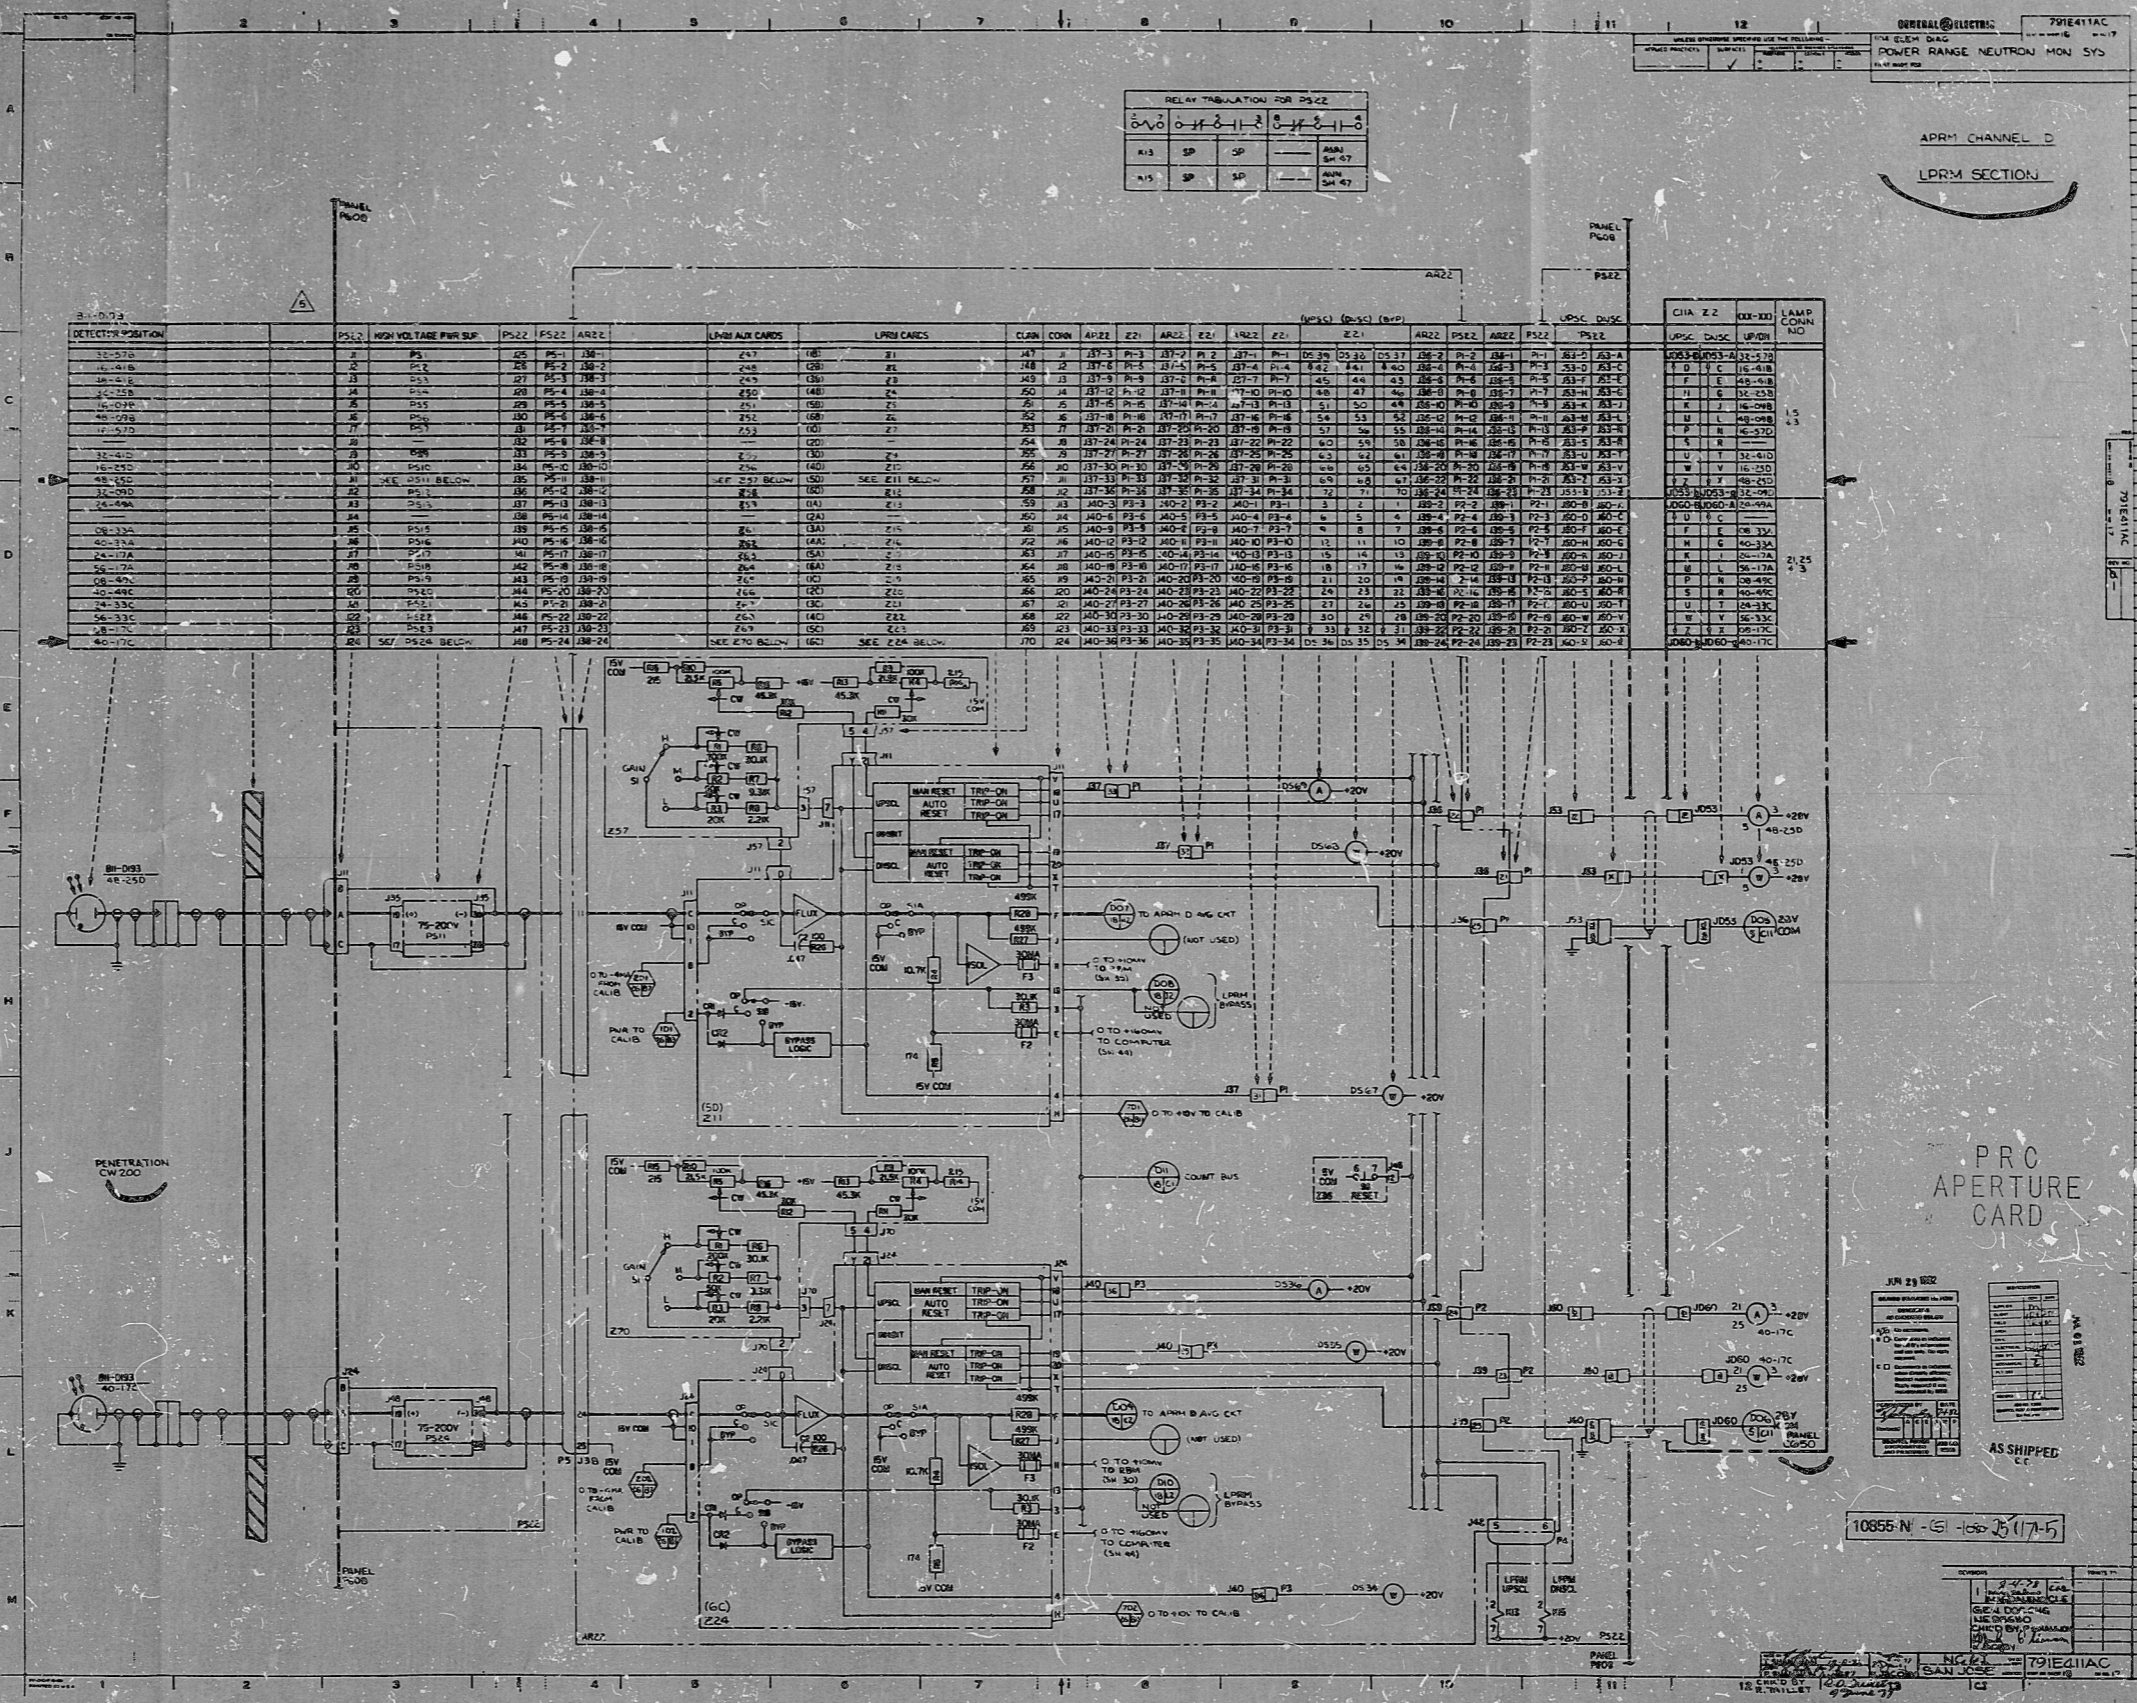

22
17
11
8.5
8.5
11
17
22

22
17
11
8.5
8.5
11
17
22

RIDS

8307290069

