


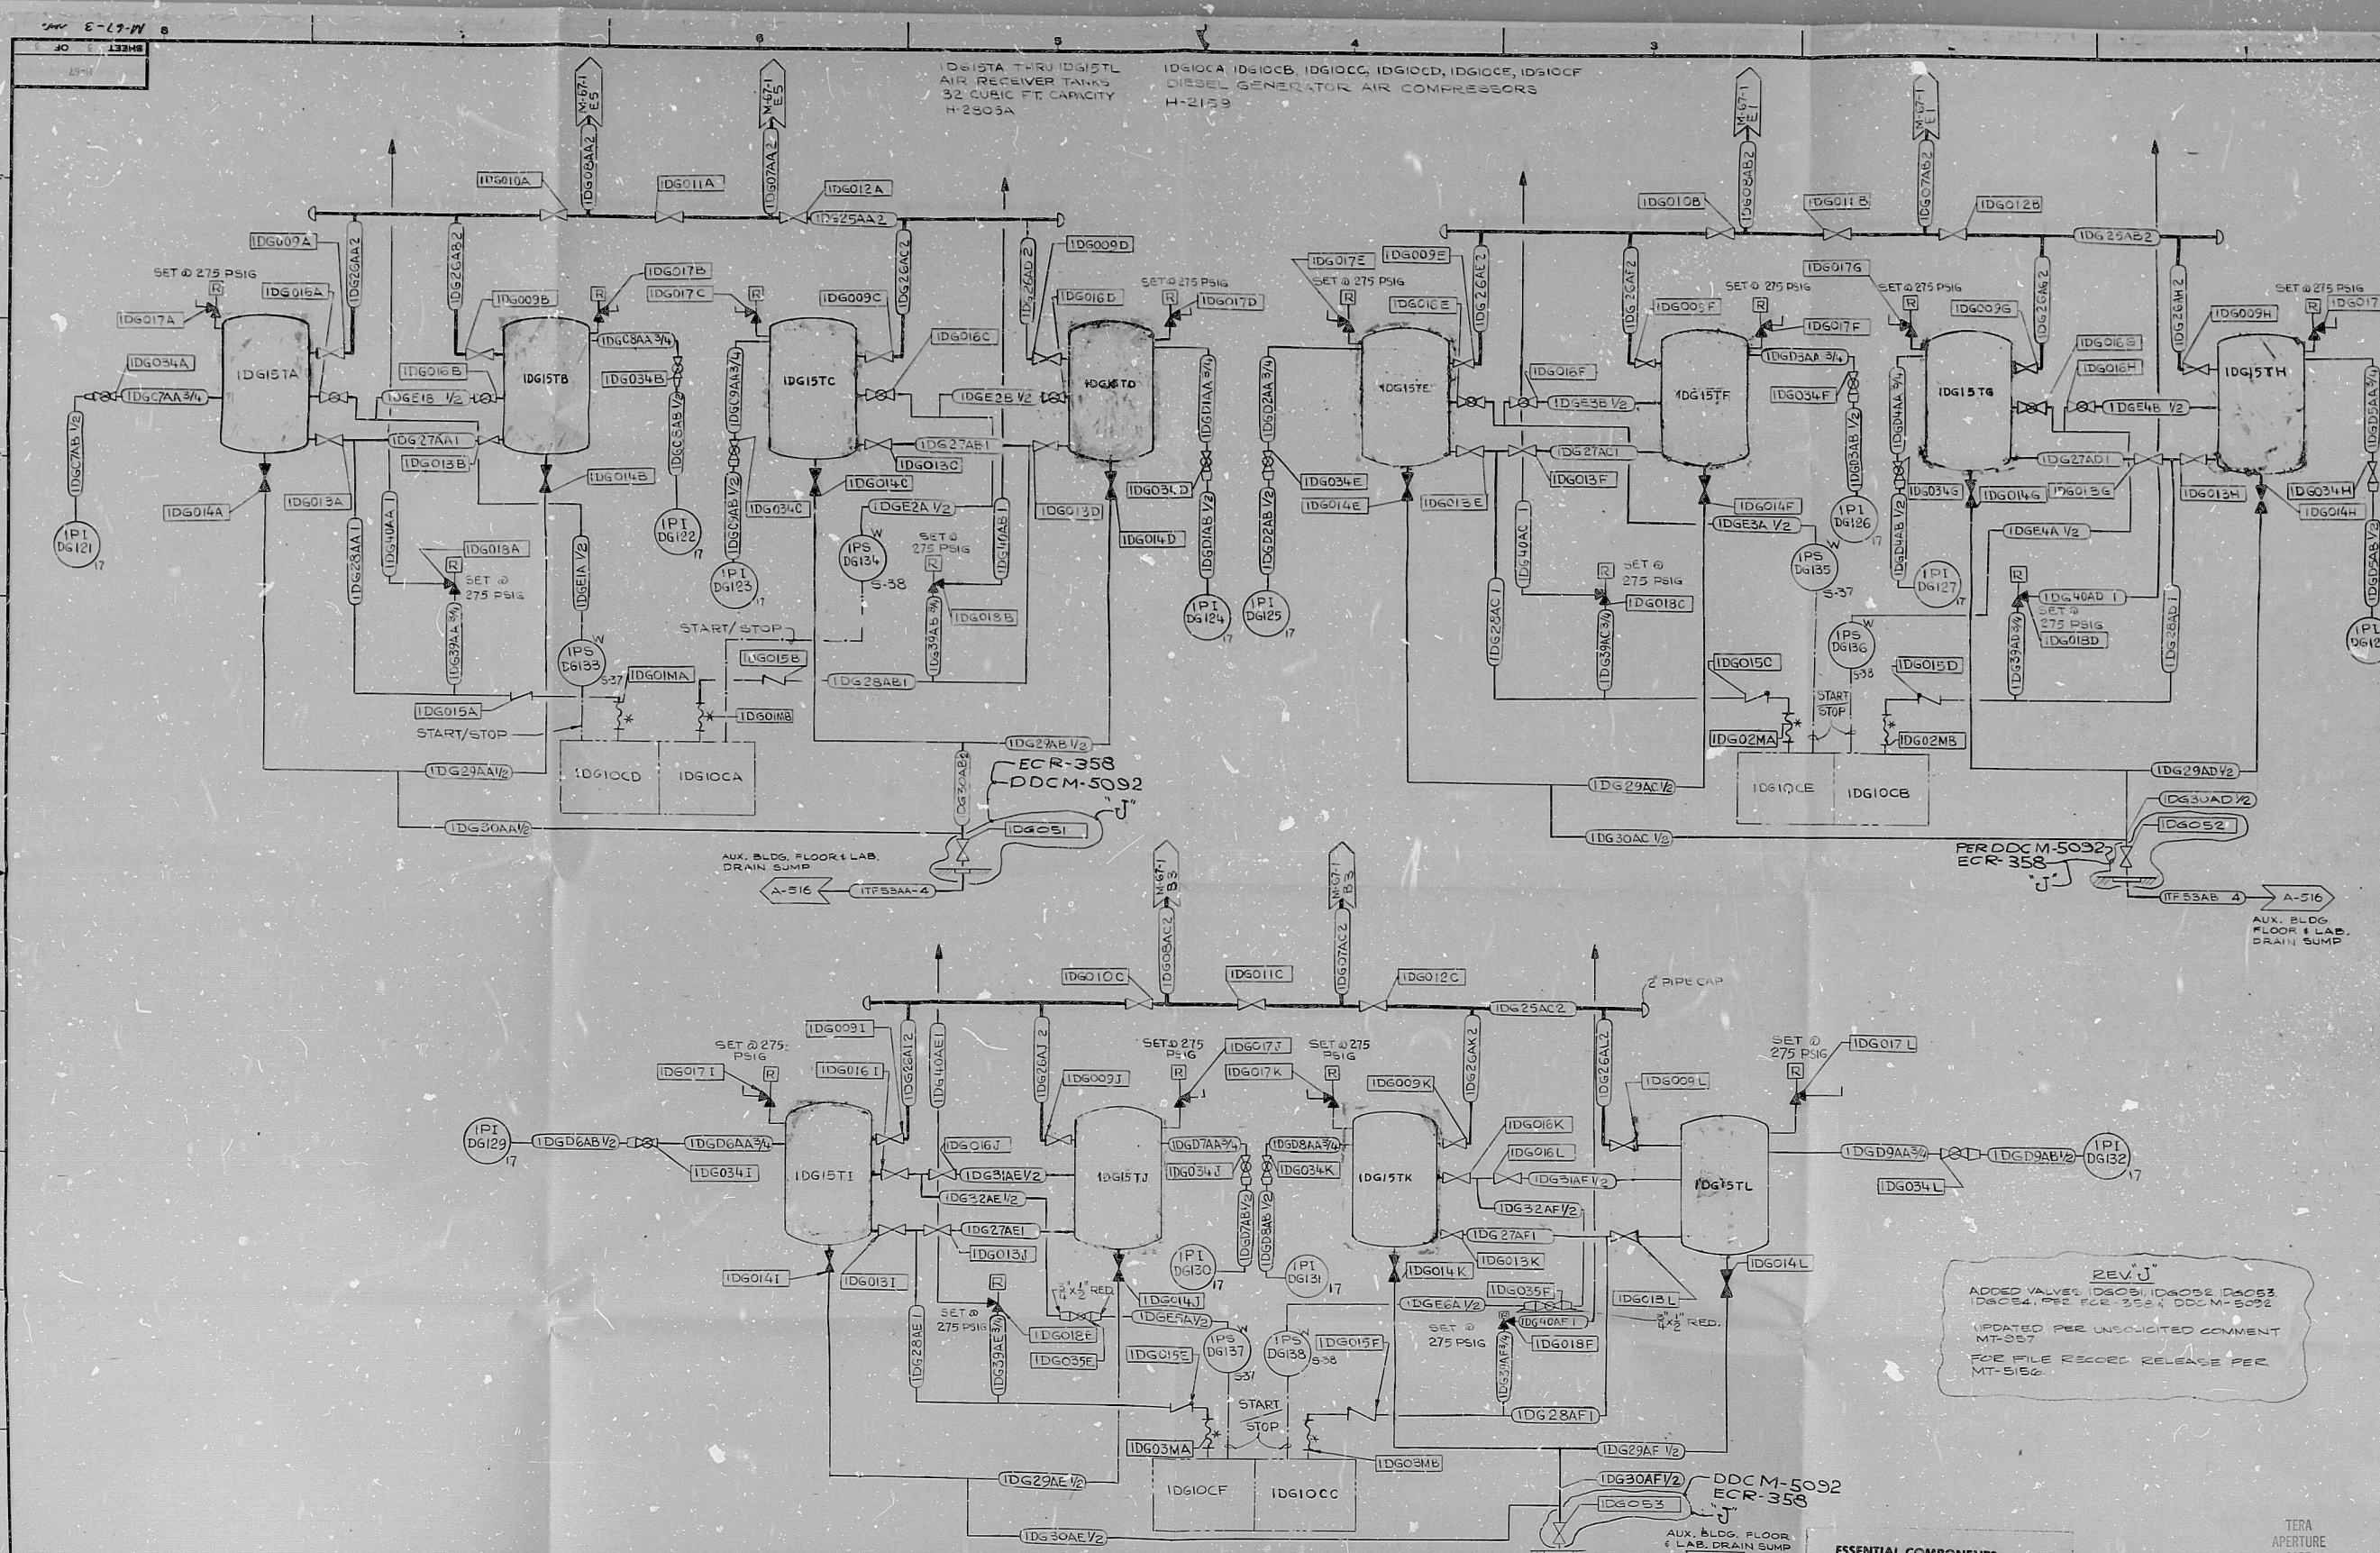

DRAWING RELEASE RECORD										DRAWING RELEASE RECORD									
REV.	SPEC. NO.	DATE	DRAWN	CHECKED	ENGR. APPROVAL	DESCRIPTION	FILM	REV.	SPEC. NO.	DATE	DRAWN	CHECKED	ENGR. APPROVAL	DESCRIPTION	FILM				
A	H-2255	10/75	W. J. H. H.	W. J. H. H.	W. J. H. H.	FOR FAB. & INSTALLATION		H	H-2255	3-11-80	A. R. H.	W. J. H. H.	W. J. H. H.	SEE NOTE REVISION H					
B	H-2255	10/75	W. J. H. H.	W. J. H. H.	W. J. H. H.	FOR FAB. & INSTALLATION		J	H-2255	12-17-80	A. R. H.	W. J. H. H.	W. J. H. H.	SEE NOTE					

---	------------------------	-----------------	-------------------------	-----------------	-------------------------	-----------------	--------------------

SARGENT & LUNDY
ENGINEERS
CHICAGO, ILL.
DRAWING NO. **M-67**
SHEET 3 OF 3
1/1-67-3

RDS-PDR

8104010410

