


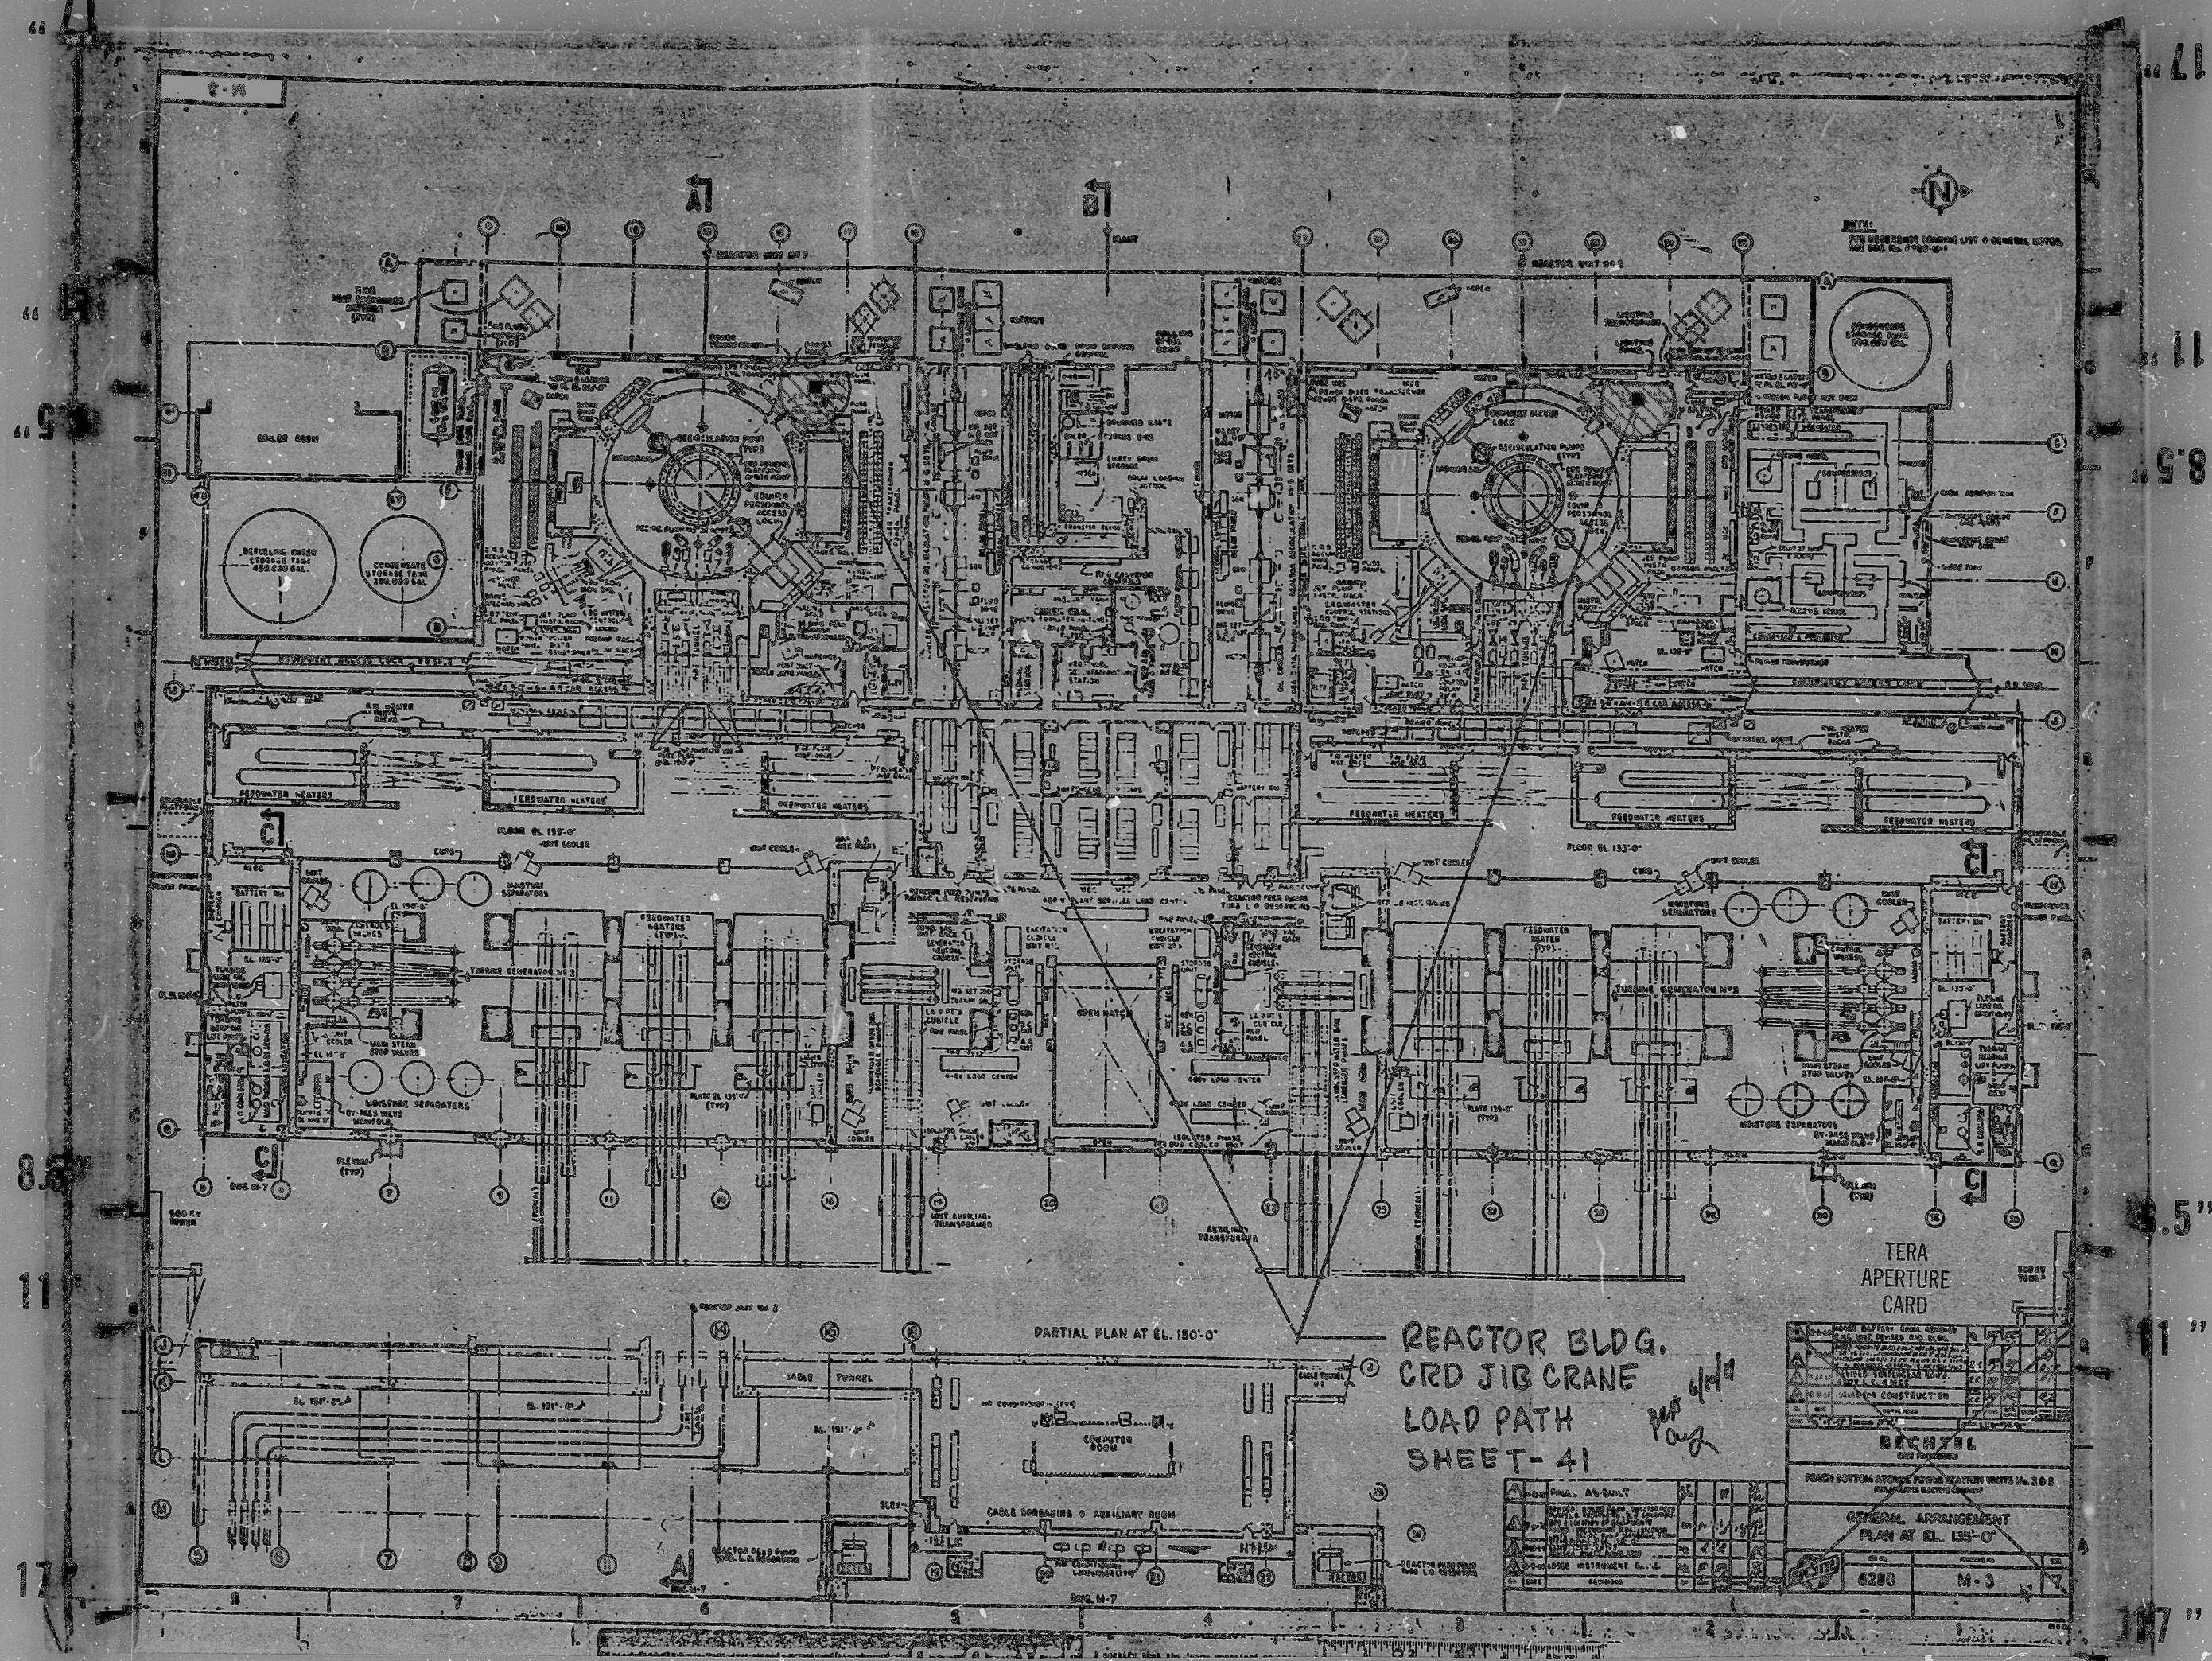

REACTOR BLDG.
CRD JIB CRANE
LOAD PATH
SHEET-41

TERA
APERTURE
CARD

1	2	
---	---	---	---	---	---	---	---	---	----	----	-----

ELECTRIC

GENERAL ARRANGEMENT

6280	M-3
------	-----

RIDS

8107160202

