


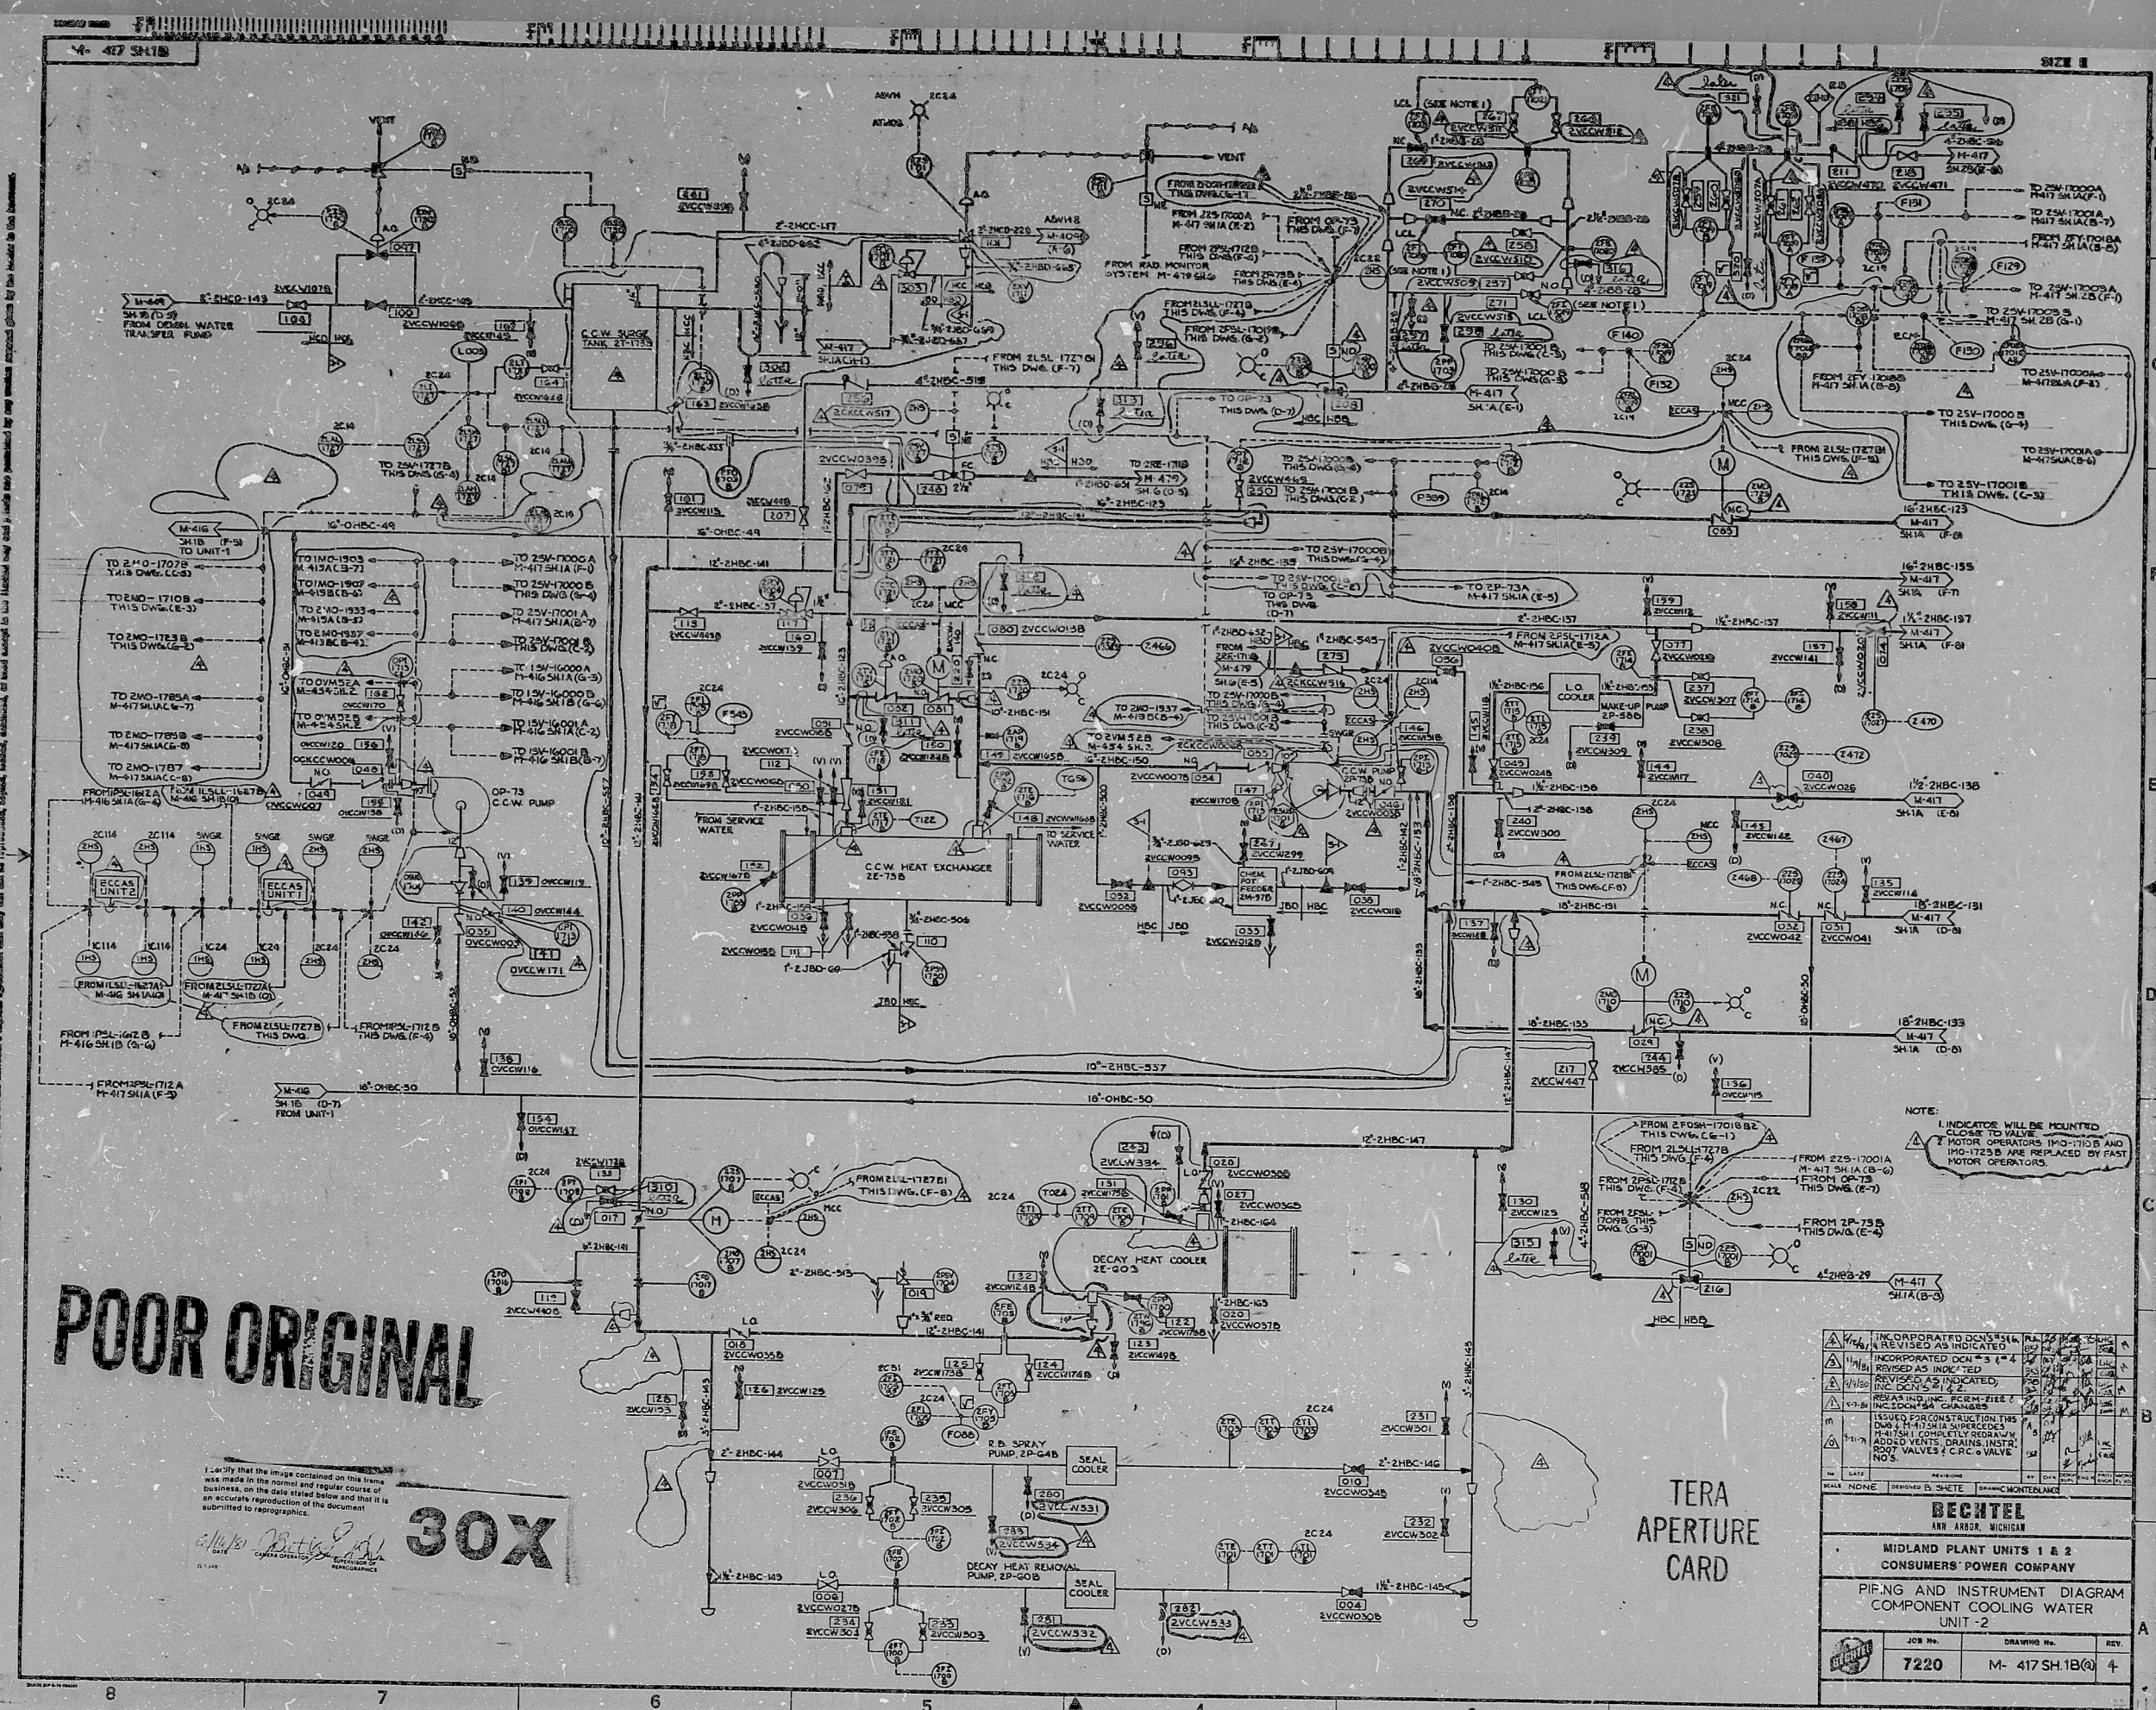

POOR ORIGINAL

30X

TERA APERTURE CARD

REVISION	DATE	BY	CHKD	APPD
RECHTEL		
ANN ARBOR, MICHIGAN		
MIDLAND PLANT UNITS 1 & 2		
CONSUMERS' POWER COMPANY		
PIPING AND INSTRUMENT DIAGRAM		
COMPONENT COOLING WATER		
UNIT - 2		
JOB No.	DRAWING No.	REV.
7220	M-417SH.1B(4)	4

RIDS

8109250172

