


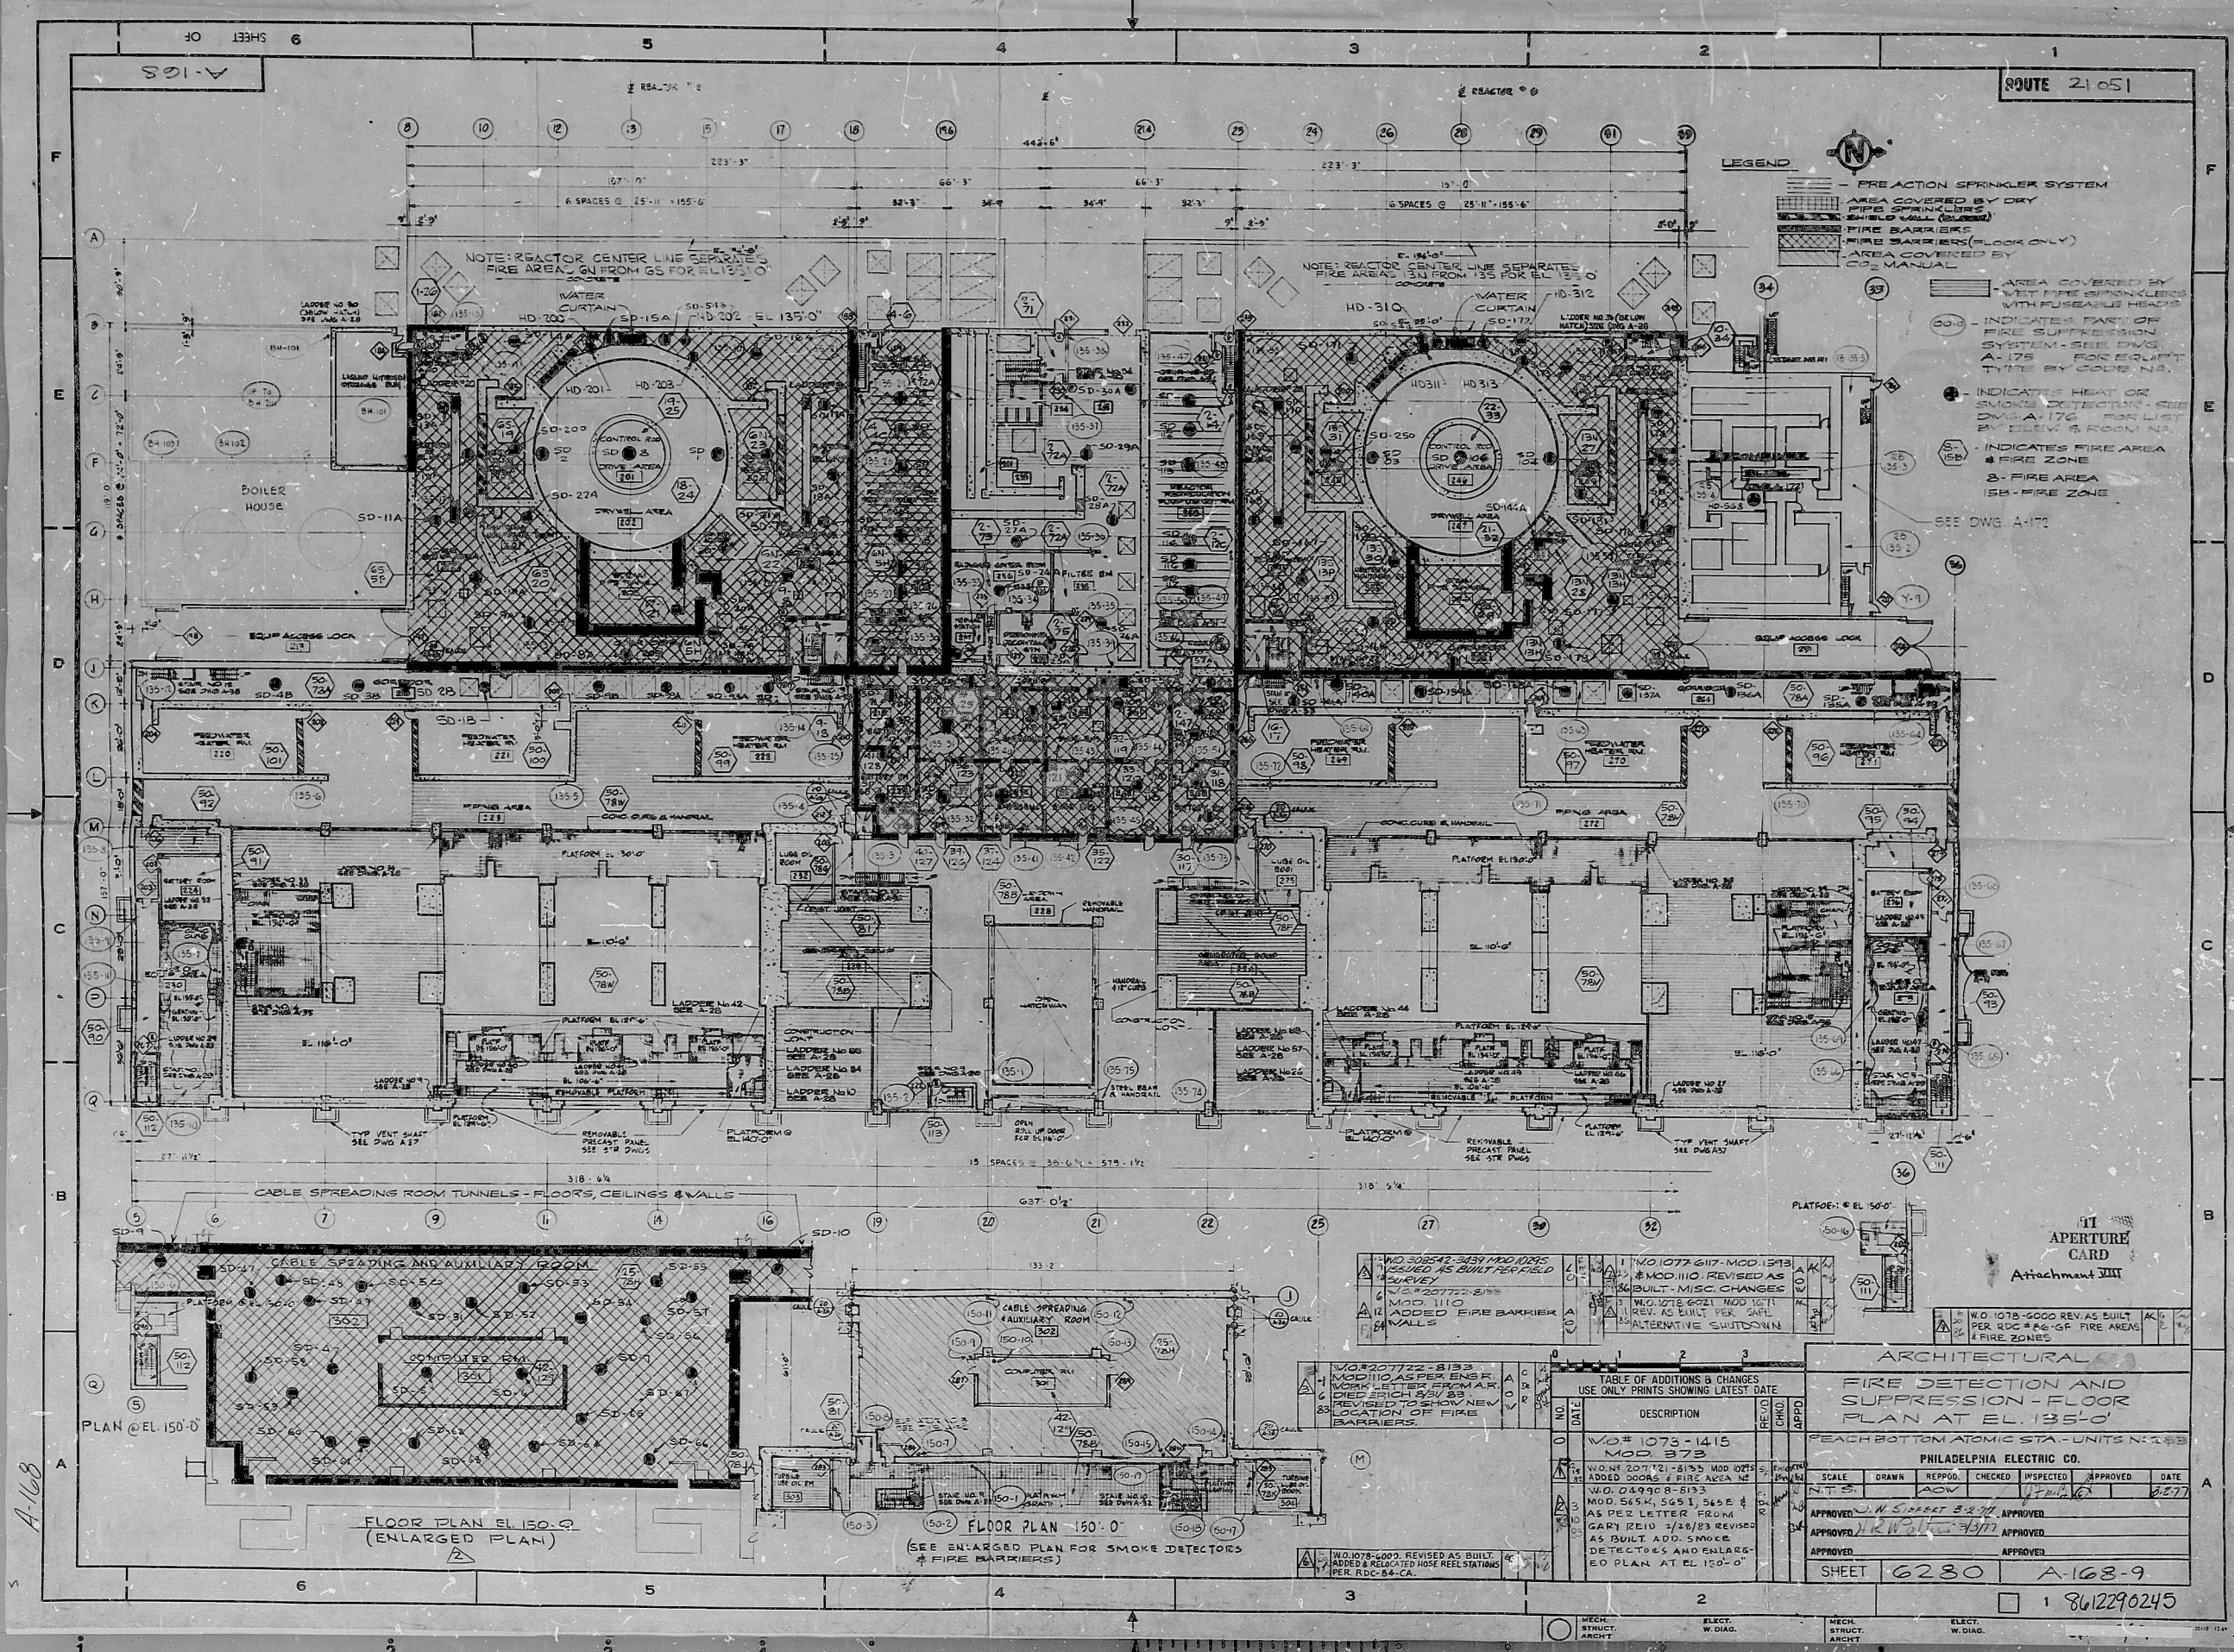

A-108

D

C

B

A

1

2

PDR RIDS

8612290245

