


DTM 3527

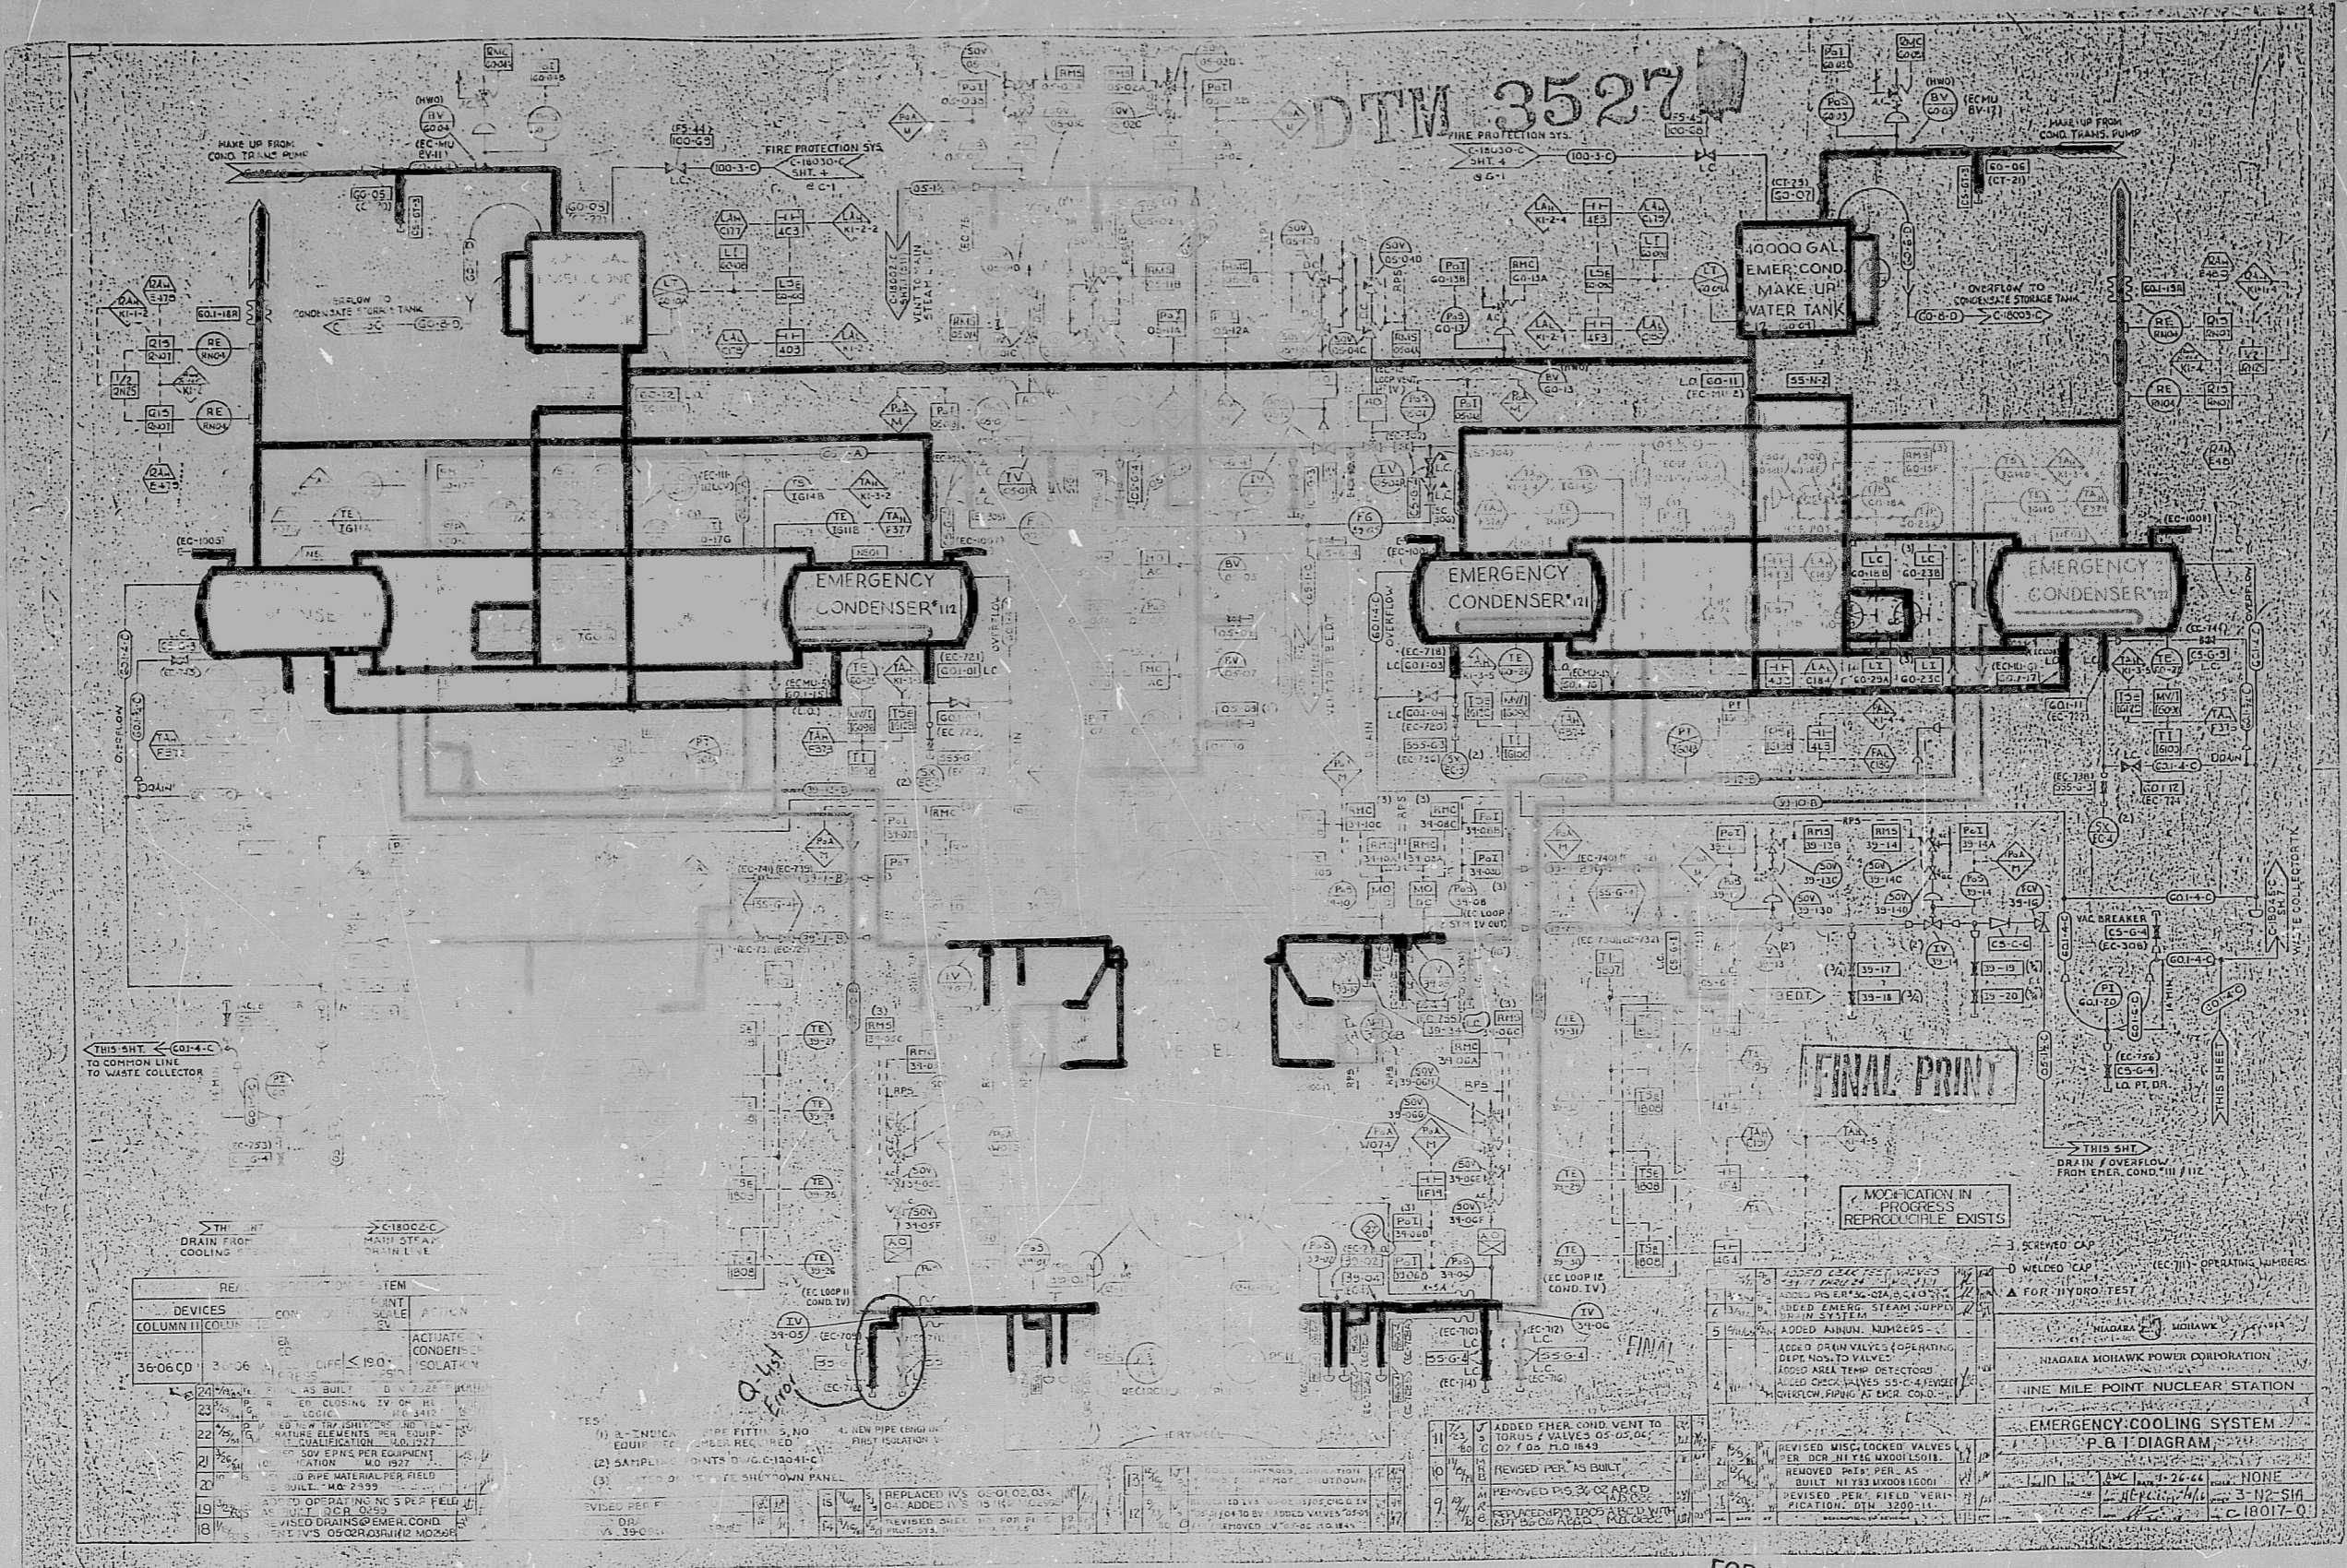

REV.	DESCRIPTION	DATE	BY
1	AS BUILT	02-22-68	...
2	...	...	...
3	...	...	...
- (1) 3" ENDRON PIPE FITTING, NO. 10 EQUIP. TAG NUMBER REQUIRED
- (2) SAMPLING POINTS D.C.C. 13041-C
- (3) ...
- (4) NEW PIPE ENDRON ...
- (5) ...
- (6) ...
FOR INFORMATION ONLY  
Not To Be Used For Operations & Maintenance

MTI  
APERTURE  
CARD

PDR RIDS

8610090157

8610090157

